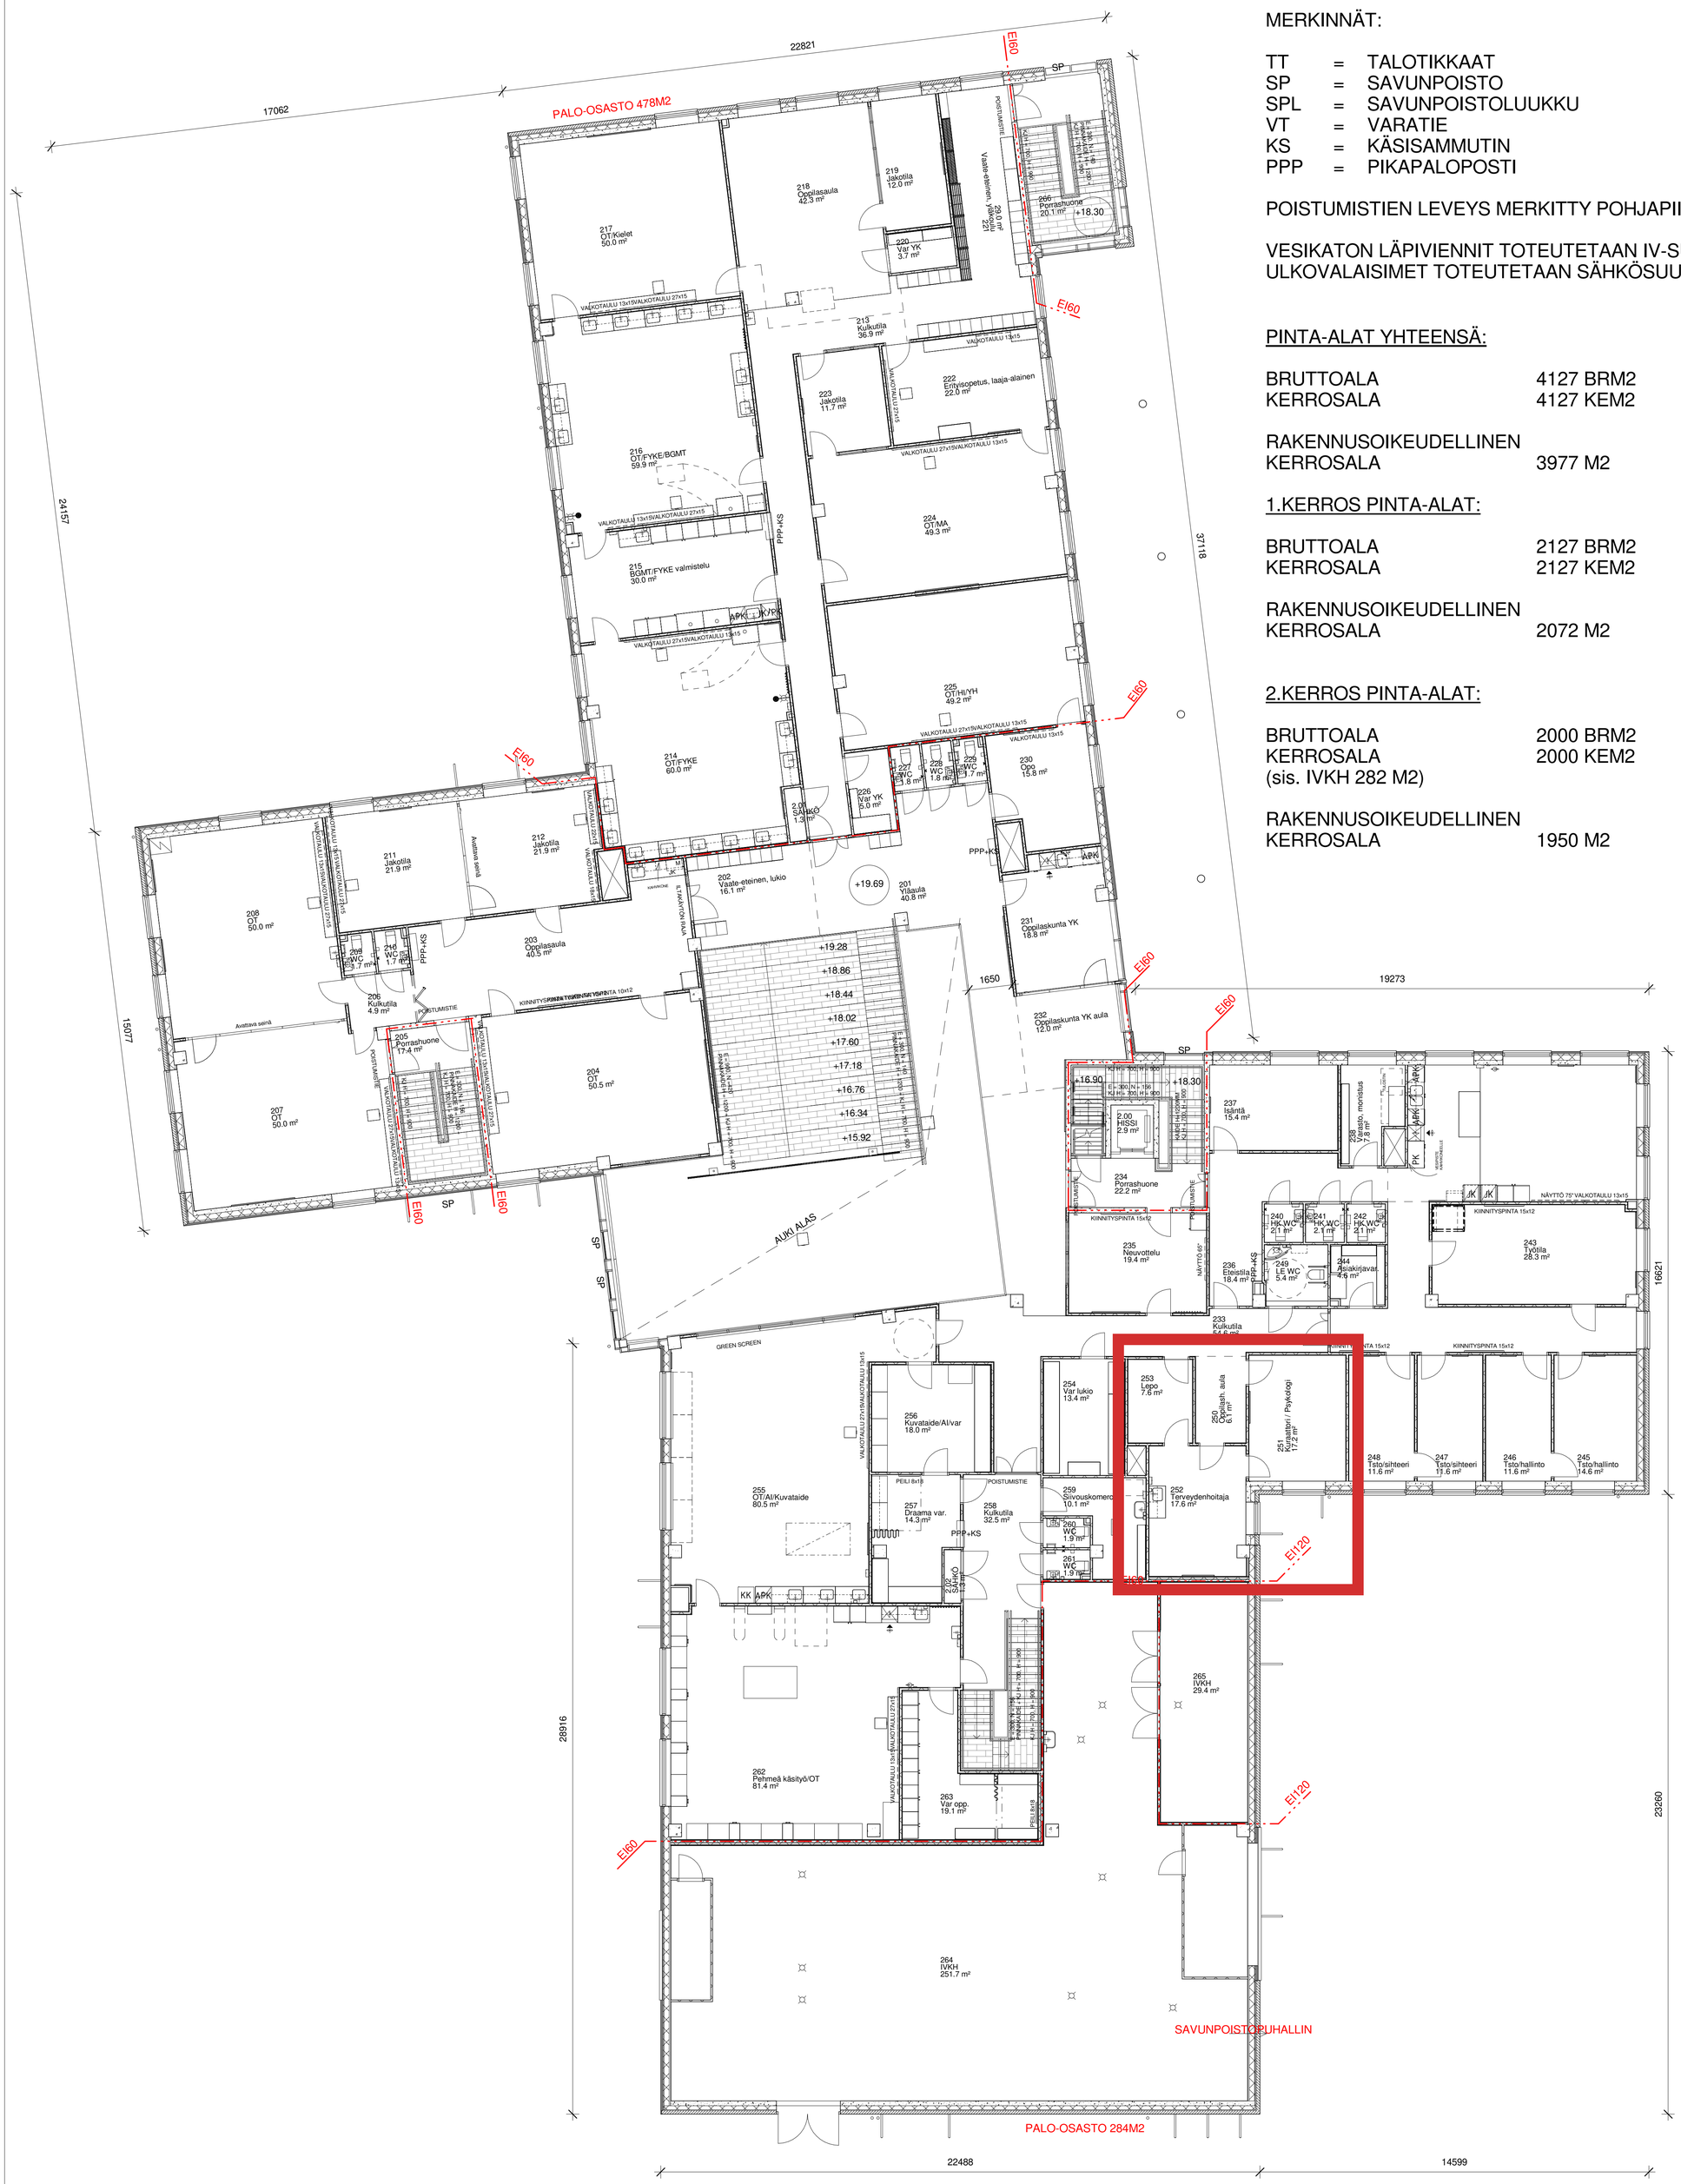



MERKINNÄT:

TT = TALOTIKKAAT
SP = SAVUNPOISTO
SPL = SAVUNPOISTOLUUKKU
VT = VARATIE
KS = KÄSISAMMUTIN
PPP = PIKAPALOPOSTI

POISTUMISTIEN LEVEYS MERKITTY POHJAPIIRUSTUKSIIN.

VESIKATON LÄPIVIENNIT TOTEUTETAAN IV-SUUNNITELMAN MUKAAN.
ULKOVALAISIMET TOTEUTETAAN SÄHKÖSUUNNITELMAN MUKAAN.

## PINTA-ALAT YHTEENSÄ:

| | |
|---|---|
| BRUTTOALA | 4127 BRM2 |
| KERROSALA | 4127 KEM2 |
| RAKENNUSOIKEUDELLINEN KERROSALA | 3977 M2 |

## 1.KERROS PINTA-ALAT:

| | |
|---|---|
| BRUTTOALA | 2127 BRM2 |
| KERROSALA | 2127 KEM2 |
| RAKENNUSOIKEUDELLINEN KERROSALA | 2072 M2 |

## 2.KERROS PINTA-ALAT:

| | |
|---|---|
| BRUTTOALA | 2000 BRM2 |
| KERROSALA | 2000 KEM2 |
| (sis. IVKH 282 M2) | |
| RAKENNUSOIKEUDELLINEN KERROSALA | 1950 M2 |

ÄÄNENERISTYSVAATIMUKSET (ERITYISVAATIMUKSET AKUSTIIKKASUUNNITELMAN MUKAAN):

VÄLISEINISSÄ ÄÄNENERISTYS TOTEUTETAAN MÄÄRÄYSTEN MUKAAN

TILOJEN VÄLISET ÄÄNENERISTYSLUVUT Rw:

| | |
|---|---|
| OPETUSTILAT: | |
| OPETUSTILOJEN VÄLILLÄ YLEENSÄ | 44 dB |
| YLIOPPILASKIRJOITUKSIIN TARKOITETUISTA TILOISTA YLEENSÄ | 52 dB |
| OPETUSTILOJEN VÄLILLÄ, KUN VÄLISSÄ ON OVI TAI SIIRTOSEINÄ | 42 dB |
| OPETUSTILAN JA AULAN, KÄYTÄVÄN TAI NÄIHIN LIITTYVÄN OPETUSALUEEN VÄLILLÄ, KUN VÄLISSÄ ON OVI TAI SIIRTOSEINÄ | 34 dB |
| ERITYISOPETUSTILAT: | |
| OPETUSTILOJEN VÄLILLÄ | 48 dB |
| OPETUSTILOJEN VÄLILLÄ, KUN VÄLISSÄ ON OVI TAI SIIRTOSEINÄ | 42 dB |
| OPETUSTILAN JA AULAN, KÄYTÄVÄN TAI NÄIHIN LIITTYVÄN OPETUSALUEEN VÄLILLÄ, KUN VÄLISSÄ ON OVI TAI SIIRTOSEINÄ | 34 dB |
| HALLINTO JA OPPILASHUOLTO: | |
| HALLINNON JA OPPILASHUOLLON JA MUIDEN TILOJEN VÄLILLÄ YLEENSÄ | 48 dB |
| HALLINNON JA OPPILASHUOLLON JA MUIDEN TILOJEN VÄLILLÄ, KUN VÄLISSÄ ON OVI | 42 dB |
| HALLINNON JA OPPILASHUOLLON JA AULAN/KÄYTÄVÄN VÄLILLÄ, KUN VÄLISSÄ ON OVI | 39 dB |
| OPETTAJAINHUONE TYÖTILAT: | |
| OPETTAJAINHUONEEN JA TYÖTILOJEN JA MUIDEN TILOJEN VÄLILLÄ YLEENSÄ | 44 dB |
| OPETTAJAINHUONEEN JA TYÖTILOJEN JA MUIDEN TILOJEN VÄLILLÄ, KUN VÄLISSÄ ON OVI TAI SIIRTOSEINÄ | 34 dB |
| NEUVOTTELUTILAT: | |
| NEUVOTTELUTILAN JA MUIDEN TILOJEN VÄLILLÄ YLEENSÄ | 48 dB |
| NEUVOTTELUTILAN JA MUIDEN TILOJEN VÄLILLÄ, KUN VÄLISSÄ ON OVI TAI SIIRTOSEINÄ | 42 dB |
| NEUVOTTELUTILAN JA KÄYTÄVÄN VÄLILLÄ, KUN VÄLISSÄ ON OVI TAI SIIRTOSEINÄ | 34 dB |
| MUSIIKIN OPETUSTILAT: | |
| MUSIIKIN OPETUSTILAN JA MUIDEN TILOJEN VÄLILLÄ YLEENSÄ | 60 dB |
| MUSIIKIN OPETUSTILAN JA MUIDEN TILOJEN VÄLILLÄ, KUN VÄLISSÄ ON OVI TAI SIIRTOSEINÄ | 52 dB |
| MUSIIKIN OPETUSTILAN JA KÄYTÄVÄN TAI AULAN VÄLILLÄ, KUN VÄLISSÄ ON OVI TAI SIIRTOSEINÄ | 44 dB |
| TEKNISEN TYÖN TILARYHMÄ: | |
| MIELUISAN TEKNISEN TYÖN TILAN JA MUUN OPETUSTILAN VÄLILLÄ | 57 dB |
| MUIDEN TEKNISEN TYÖN TILARYHMÄN TILOJEN JA MUIDEN TILOJEN VÄLILLÄ | 48 dB |
| MUIDEN TEKNISEN TYÖN TILARYHMÄN TILOJEN JA MUIDEN TILOJEN VÄLILLÄ, KUN VÄLISSÄ ON OVI | 39 dB |
| KAHDEN TEKNISEN TYÖN TILAN VÄLILLÄ, KUN VÄLISSÄ ON OVI | 30 dB |
| OVIEN ÄÄNENERISTYSVAATIMUKSET Rw: | |
| OPETUSTILAN JA KÄYTÄVÄN TAI VASTAAVAN TILAN VÄLILLÄ | 37 dB |
| OPETUSTILAN JA TOISEN OPETUSTILAN VÄLILLÄ | 42 dB |
| ERITYISOPETUSTILAN JA KÄYTÄVÄN TAI VASTAAVAN TILAN VÄLILLÄ | 42 dB |
| ERITYISOPETUSTILAN JA TOISEN OPETUSTILAN VÄLILLÄ | 42 dB |
| HALLINNON/OPPILASHUOLLON TILAN JA KÄYTÄVÄN TAI VASTAAVAN TILAN VÄLILLÄ | 42 dB |
| HALLINNON/OPPILASHUOLLON TILAN JA TOISEN VASTAAVAN TILAN VÄLILLÄ | 42 dB |
| OPETTAJAINHUONEEN/TYÖTILAN JA KÄYTÄVÄN TAI VASTAAVAN TILAN VÄLILLÄ | 37 dB |
| OPETTAJAINHUONEEN/TYÖTILAN JA TOISEN VASTAAVAN TILAN VÄLILLÄ | 42 dB |
| NEUVOTTELUTILAN JA KÄYTÄVÄN TAI VASTAAVAN TILAN VÄLILLÄ | 42 dB |
| NEUVOTTELUTILAN JA TOISEN VASTAAVAN TILAN VÄLILLÄ | 42 dB |
| MUSIIKIN OPETUSTILAN JA RUOKAILUN/AULAN VÄLILLÄ | 42 dB>37 dB |
| MUSIIKIN OPETUSTILAN JA KÄYTÄVÄN TAI VASTAAVAN TILAN VÄLILLÄ | 42 dB |
| TEKNISEN TYÖN TILAN JA KÄYTÄVÄN TAI VASTAAVAN TILAN VÄLILLÄ | 42 dB |
| TEKNISEN TYÖN TILAN JA TOISEN VASTAAVAN TILAN VÄLILLÄ | 30 dB |
| WC-, PUKU- JA PESUTILAN JA KÄYTÄVÄN TAI VASTAAVAN TILAN VÄLILLÄ | 30 dB |
| WC-, PUKU- JA PESUTILAN JA OPETUS-/TYÖTILAN TAI OPPITORIN VÄLILLÄ | 37 dB |

LOPPUPIIRUSTUS 24.10.2025

| | | |
|---|---|---|
| K.OSA 403 | KORTTELI/TILA 5 | TONTTI/RNo 51 |
| VIRANOMAISTEN MERKINTÖJÄ | | |
| RAKENNUSTOIMENPIDE: UUDISRAKENNUS | | |
| PIIRUSTUSLAJI: PÄÄPIIRUSTUS | | JUOKS. No |
| RAKENNUSKOHTEEN NIMI JA OSOITE: SIMON YHTENÄISKOULU<br>Sahatie 4<br>95200 Simo | | |
| PIIRUSTUKSEN SISÄLTÖ: Pohjapiirustus 2. krs | | MITTAKAAVAT 1:100 |
| ARKKITEHTISUUNNITTELU MIKKO UOTILA OY<br>Pätsiniementie 1 37800 AKAA 050-5607016<br>mikko.uotila@arkkitehtisuunnittelu.net 03-5460646 | SUUN.ALA ARK | TYÖ No SIMO / PIIR. No P03 |
| Mikko Uotila arkkitehti SAFA | PÄIVÄYS 05.04.2024 | YHT.HENK. |

tilv2003 130640